

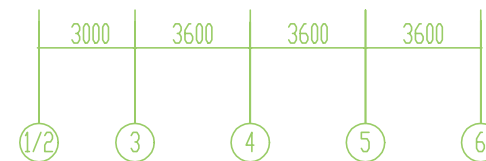
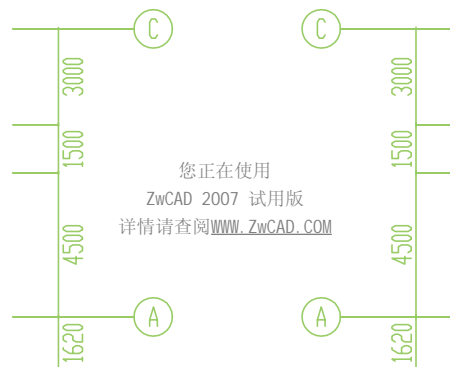


六层平面布置图 1:180

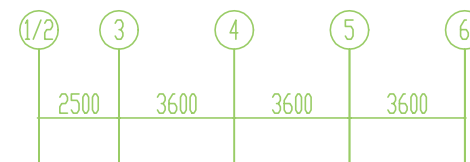

七层平面布置图 1:180

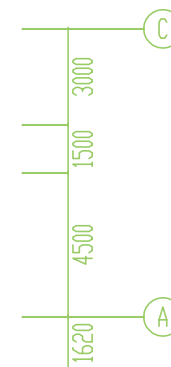

江苏名典装饰发展有限公司

中华人民共和国颁发证书编号
设计资格：建筑装饰：乙级 1065042号
施工资质：建筑装饰装修工程施工二级 B 2034032050404 号
The property of rights of decoration design is belong to our company. Any
copy or use should be rewarded by our written authorization.
Do not measure this drawing. Any of labelled dimension in it should be
verified and revised on spot.

项目名称 (PROJECT)
人民医院4号楼竣工图

图纸内容 (DRAWING TITLE)

工程编号 (PACKAGE NO)

项目负责
(MAGORED)
设计
(DESIGNER)

制图
(DRAWN)
审订
(EXAMINED)
审核
(VERIFIED)
校对
(CHECKED)

文件类型
(DOCUMENT)
比例
(SCALE)
日期
(ISSUED DATE)
图号
(DRAWING)